


Pôdorys 1.NP

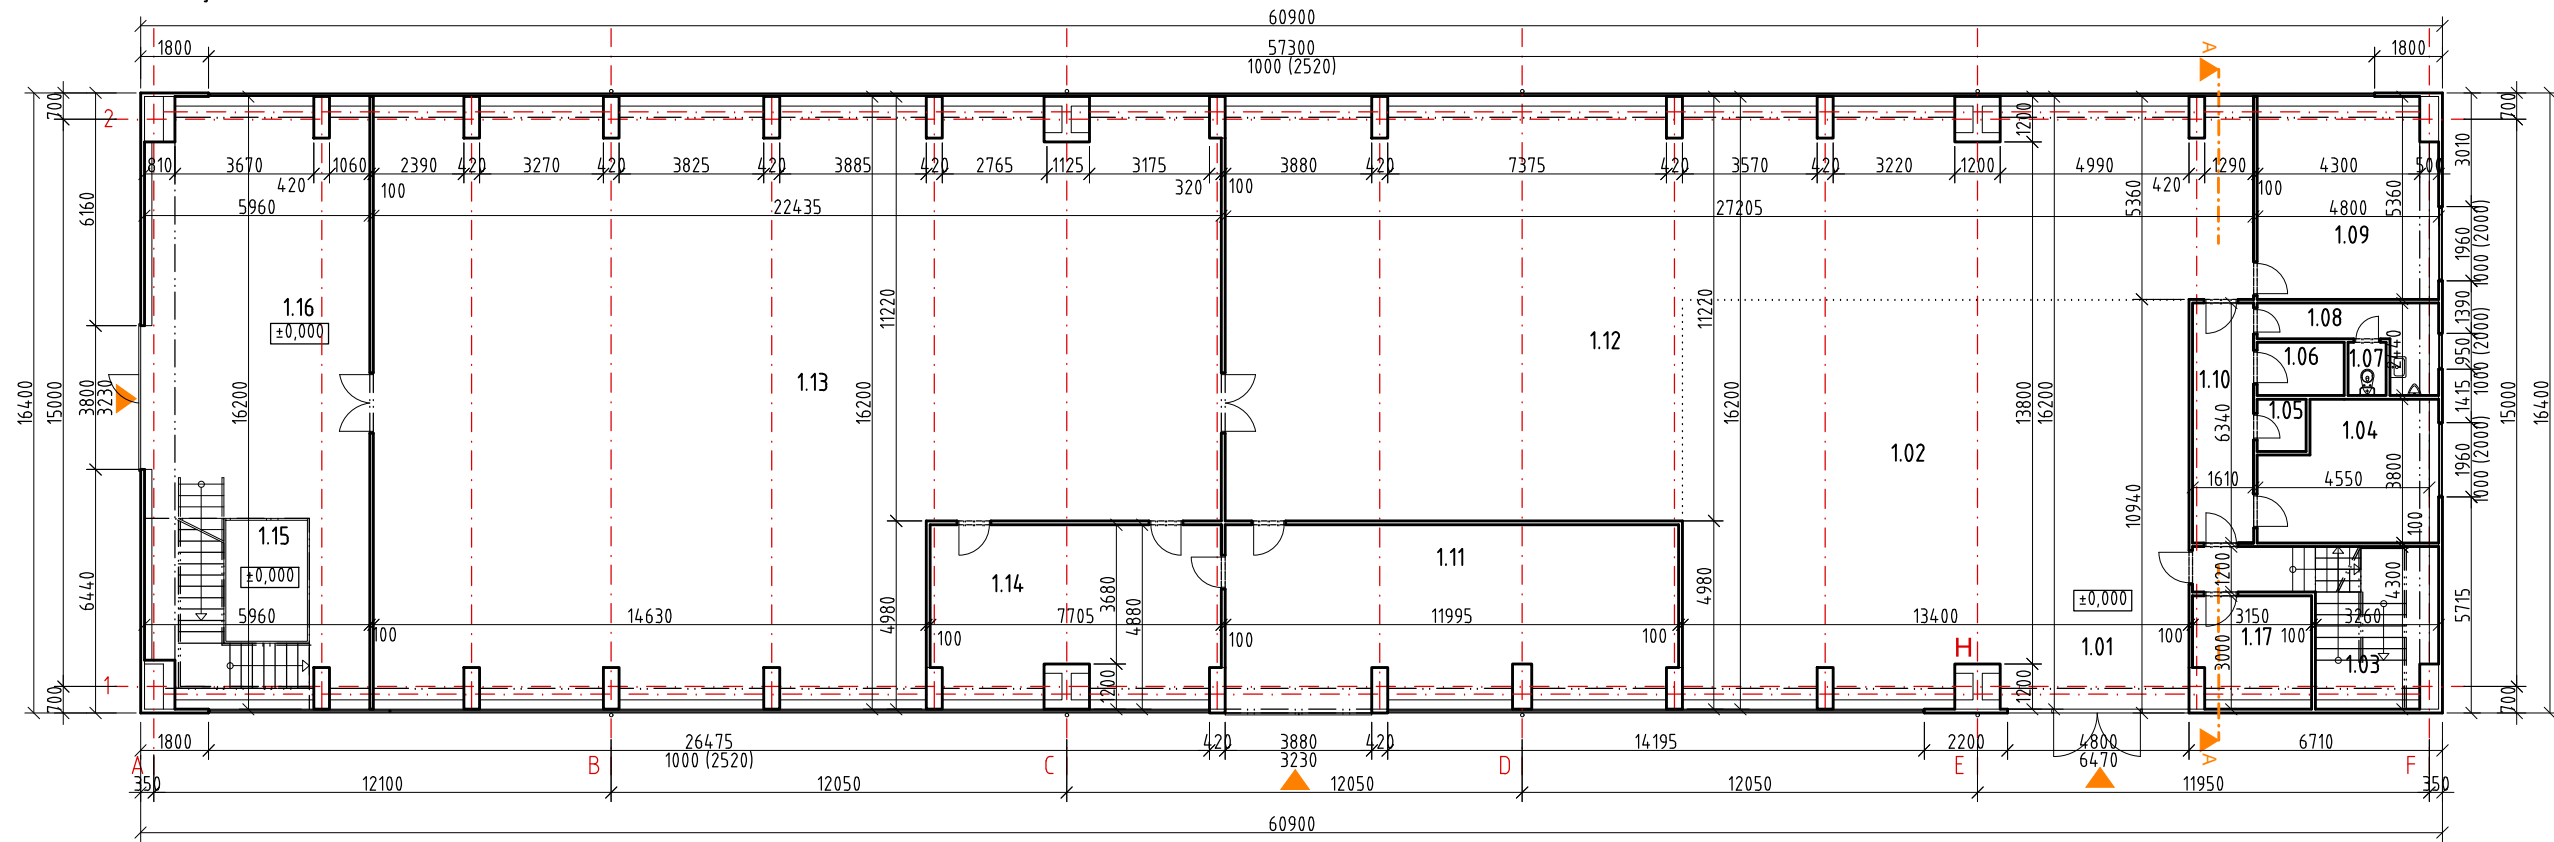

LEGENDA MIESTNOSTÍ 1.NP

OZNAČENIE	NÁZOV	PLOCHA [m ²]
1.01	vstupný priestor	16.47
1.02	predajňa	125.19
1.03	schodiskový priestor	15.85
1.04	kancelária	15.23
1.05	upratovačka	1.78
1.06	sklad	3.22
1.07	WC	1.41
1.08	hygiena	5.84
1.09	kancelária	22.97
1.10	chodba	10.21
1.11	pomocný sklad	55.79
1.12	sklad	207.33
1.13	sklad	311.40
1.14	šatňa	33.99
1.15	schodiskový priestor	28.68
1.16	sklad	60.96
1.17	sklad	8.39
Plocha spolu:		916.32

PROJEKT SKUTOČNÉHO VYHOTOVENIA

Názov stavby:	Areál RMX Objekt 25, p.č. 23056/167	
Investor:	RMX, a.s.	
Hlavný projektant:	Ing. Peter Trnovský	
Zodpovedný projektant:	Ing. arch. Peter SUCHÁNSKY	
Autor:	Ing. arch. František Starý	
Vypracoval:	Ing. Michal Benka Ing. Peter Trnovský	
Kontroloval:	Ing. arch. Peter SUCHÁNSKY	
Časť PD:	Architektúra	Stavebný objekt: 25
Obsah výkresu:	Pôdorys 1.NP	

dielo podlieha autorským právam podľa zákona č.618/2003 Z.z.

±0,000 = podlaha prízemnia	
Formát:	2x A4
Dátum:	03/2017
Zákazka č.:	arch-2017-RMX
Arch. č.:	1708-PAS
Obec:	Bratislava
OÚ ŽP:	Bratislava 3
Kat. územie:	Bratislava 3
<small>architektonická dielňa s.r.o.</small>	
collégium Mierová ul. 161, 821 05 Bratislava	
Mierka:	1 : 200
Číslo výkresu:	02

